



1.OBERGESCHOSS

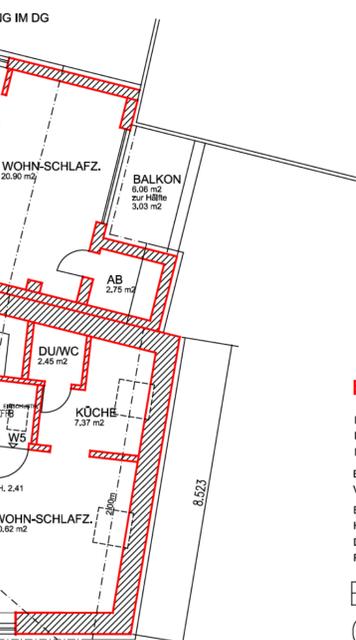

DACHGESCHOSS

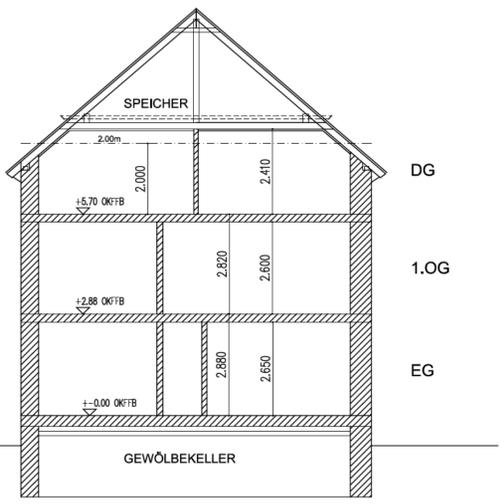

SCHNITT



SÜD-WEST-ANSICHT



SÜD-OST-ANSICHT

BESTAND

DIE GENEHMIGUNGSPLANUNG DIENT ZUR ERLANGUNG DER GENEHMIGUNG UND/ODER ZUSTIMMUNG NACH DEN ÖFFENTLICH-RECHTLICHEN VORSCHRIFTEN. BEI DER REALISIERUNG DARF DIE ANGEZEIGTE BAUMASSNAHME VON DER GENEHMIGUNGSPLANUNG NICHT ABWEICHEN. BEI DER REALISIERUNG DES BAUVORHABENS SIND FACHPLANER HINZUZUZIEHEN. DIE FACHPLANER UNTERLIEGEN EINER EIGENVERANTWORTLICHEN PRÜFUNGSVERPFLICHTUNG.

BESTANDSPLAN
GRUNDRISS, ANSICHTEN, SCHNITT

M 1 : 100

BAUHERR: _____ ARCHITEKT: _____ DATUM: 16.08.2023

BESTANDSAUFNAHME EINES WOHNHAUSES

BS: KYLLST. 47 - 54293 TRIER-EHRANG

Dieser Plan ist geistiges Eigentum des Verfassers und ist urheberrechtlich geschützt. Der Plan darf ohne Einwilligung des Planers weder vervielfältigt noch anderweitig verwendet werden.